



ENGINEERING

d.o.o Geoengineering

tel: 067 234 266, 067 254 152, 067 866535

fax: 020 245 539

e-mail: geoingcg@gmail.com

bul. Vojvode Stanka Radonjića br. 71 Podgorica

Tehnički izvještaj geodetskih radova

Postupajući po zahtjevu firme " **First Real Menagment 2** ", **GEOENGINEERING d.o.o.** iz Podgorice je izlaskom na lice mjesta, a po kazivanju predstavnika gore navedene firme, izvršio premjer izvedenih detalja koji zadiru u **kat. parcele 2578/2, 2599/7, 2599/10 – LN 7223 (VI: First Real Menagment 2 svojina 1/1).**

Nakon kancelariske obrade grafičkih i alfanumeričkih podataka konstatovali smo da:

- **poligon – igralište** zauzima kat. parcelu **2578/2** u površini od **1m²**, i kat. parcelu **2599/7** u površini od **177m²**
- **asfaltna saobraćajnica** zauzima kat. parcelu **2599/7** u površini od **269m²**, i kat. parcelu **2599/10** u površini od **24m²**
- **parking prostor** zauzima kat. parcelu **2599/7** u površini od **155m²**.

Geodetsko snimanje je izvršeno **GPS** metodom korišćenjem **MONTEPOS** sistema permanentnih stanica. Za položajno snimanje korišćen je zvaničan koordinatni sistem koji je izdala Uprava za nekretnine Crne Gore za 6 zonu.

Sastavni dio ovog izvještaja je skica lica mjesta (manual) predmetnog snimanja sa naznačenim snimljenim detaljima.

Podgorica 14.03.2024.god.



za **Geoengineering**
obradio:


Minić Lazar geometar

Skica položaja izvedenog stanja na kat. parcelama iz LN 7223

SKICA PREMJEERA br.1



- Snimanje je izvršeno GPS -Totalnom stanicom
- Za koordinatni sistem korištena je
- 1 _ za položaj (YX) zvanični koordinatni sistem UZN za 6 zonu.

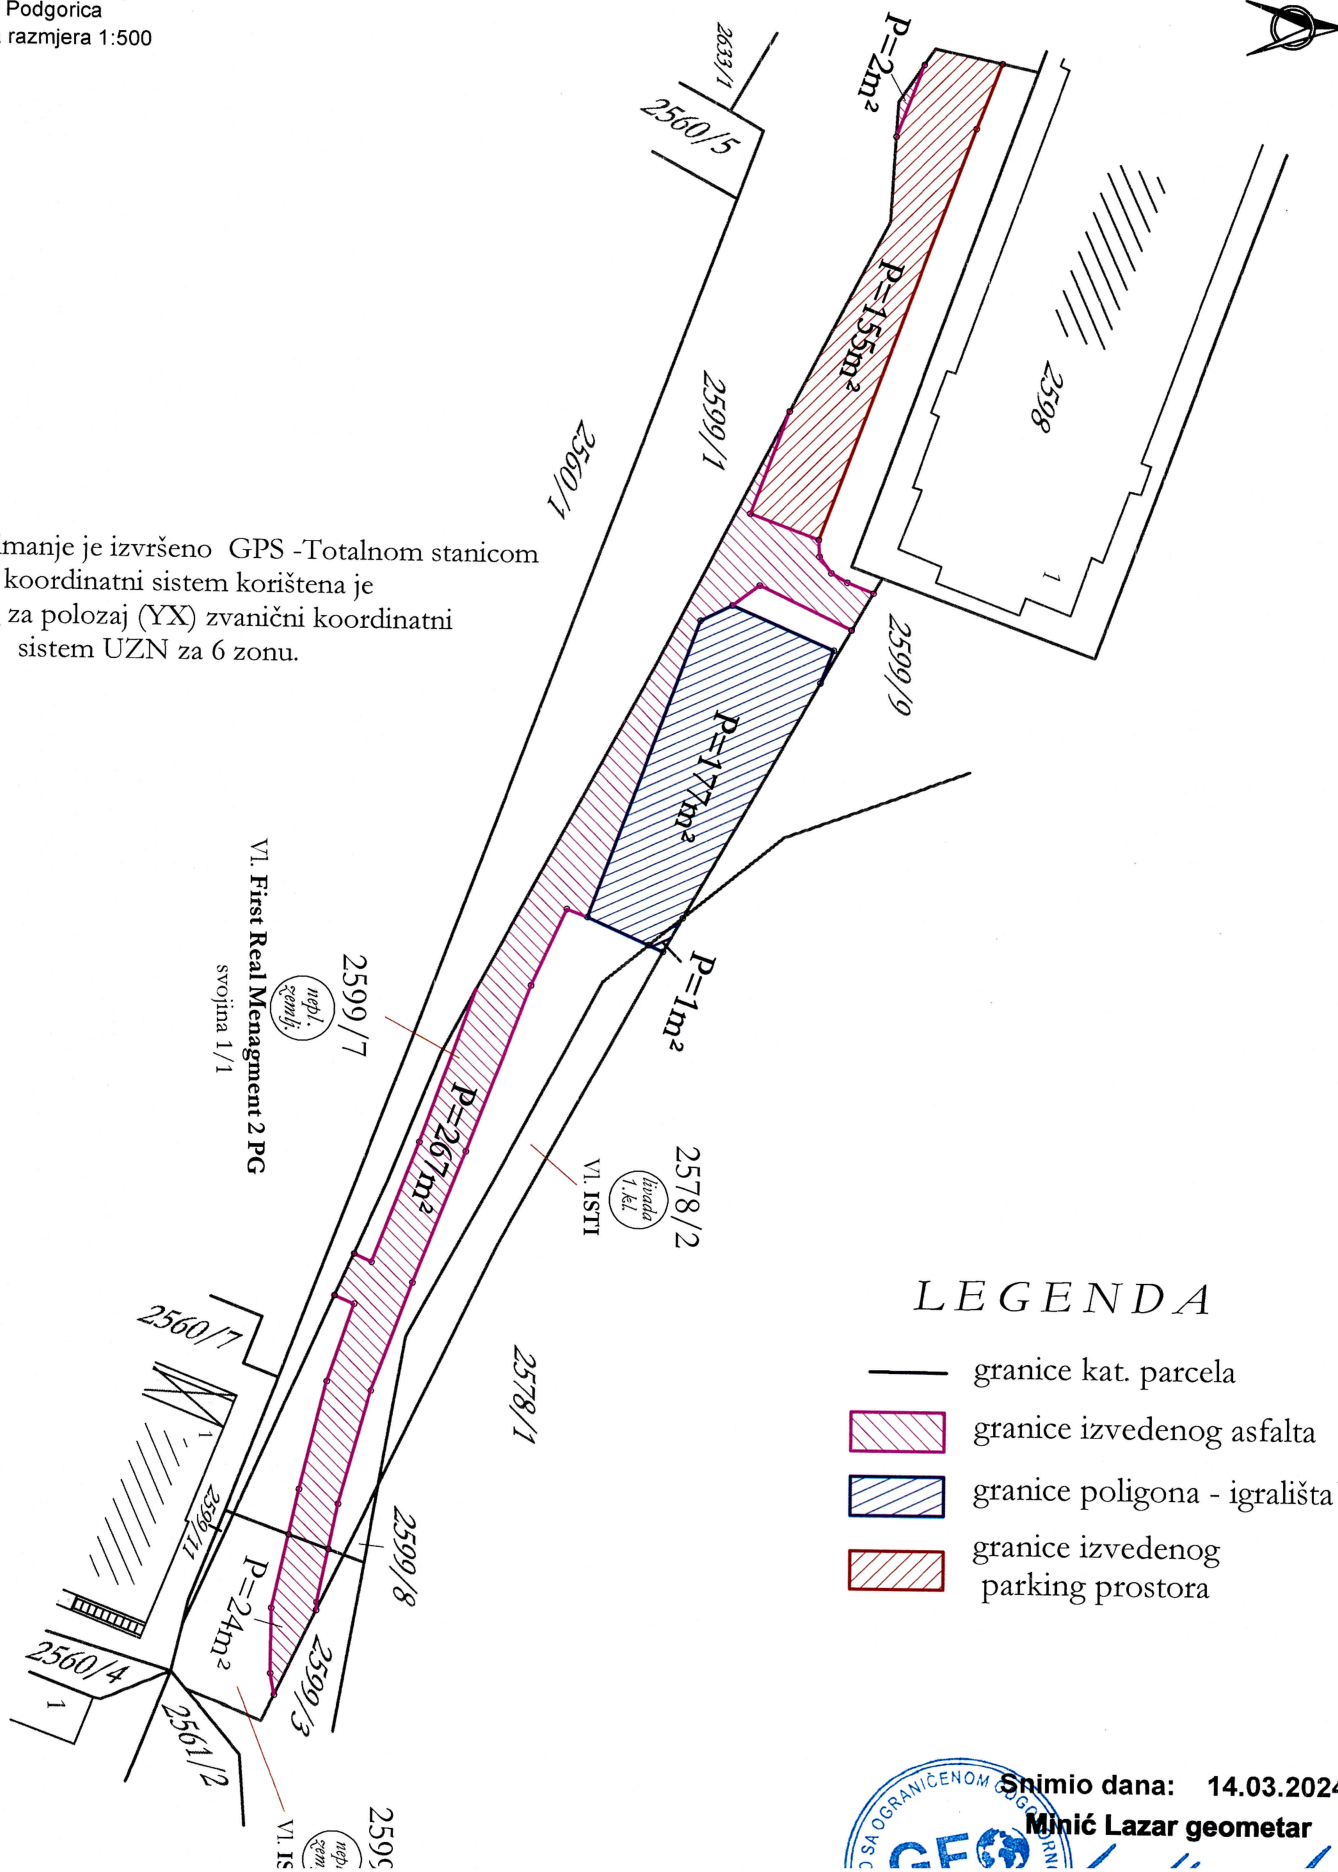

LEGENDA

- granice kat. parcela
- granice izvedenog asfalta
- granice poligona - igrališta
- granice izvedenog parking prostora

Snimio dana: 14.03.2024

Minić Lazar geometar

